



XREF: \\S:\vent\Frfn\Johannes\Wglistref_19_08_26\1V-57-P-10.dwg...13_E1DwgA-E-610-P-10.dwg

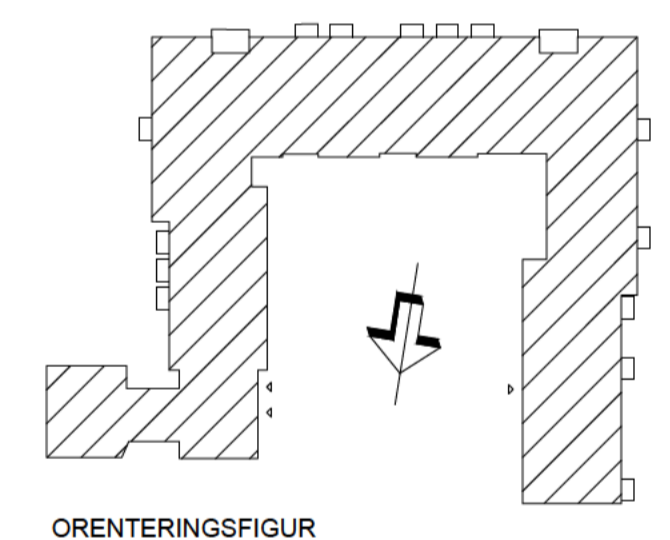

BET	ÄNDRINGEN AVSER	DATUM	SIK
-----	-----------------	-------	-----

RELATIONSHANDLING
SOLHÖJDEN
HÖJDEN 1, SMEDJEBACKEN

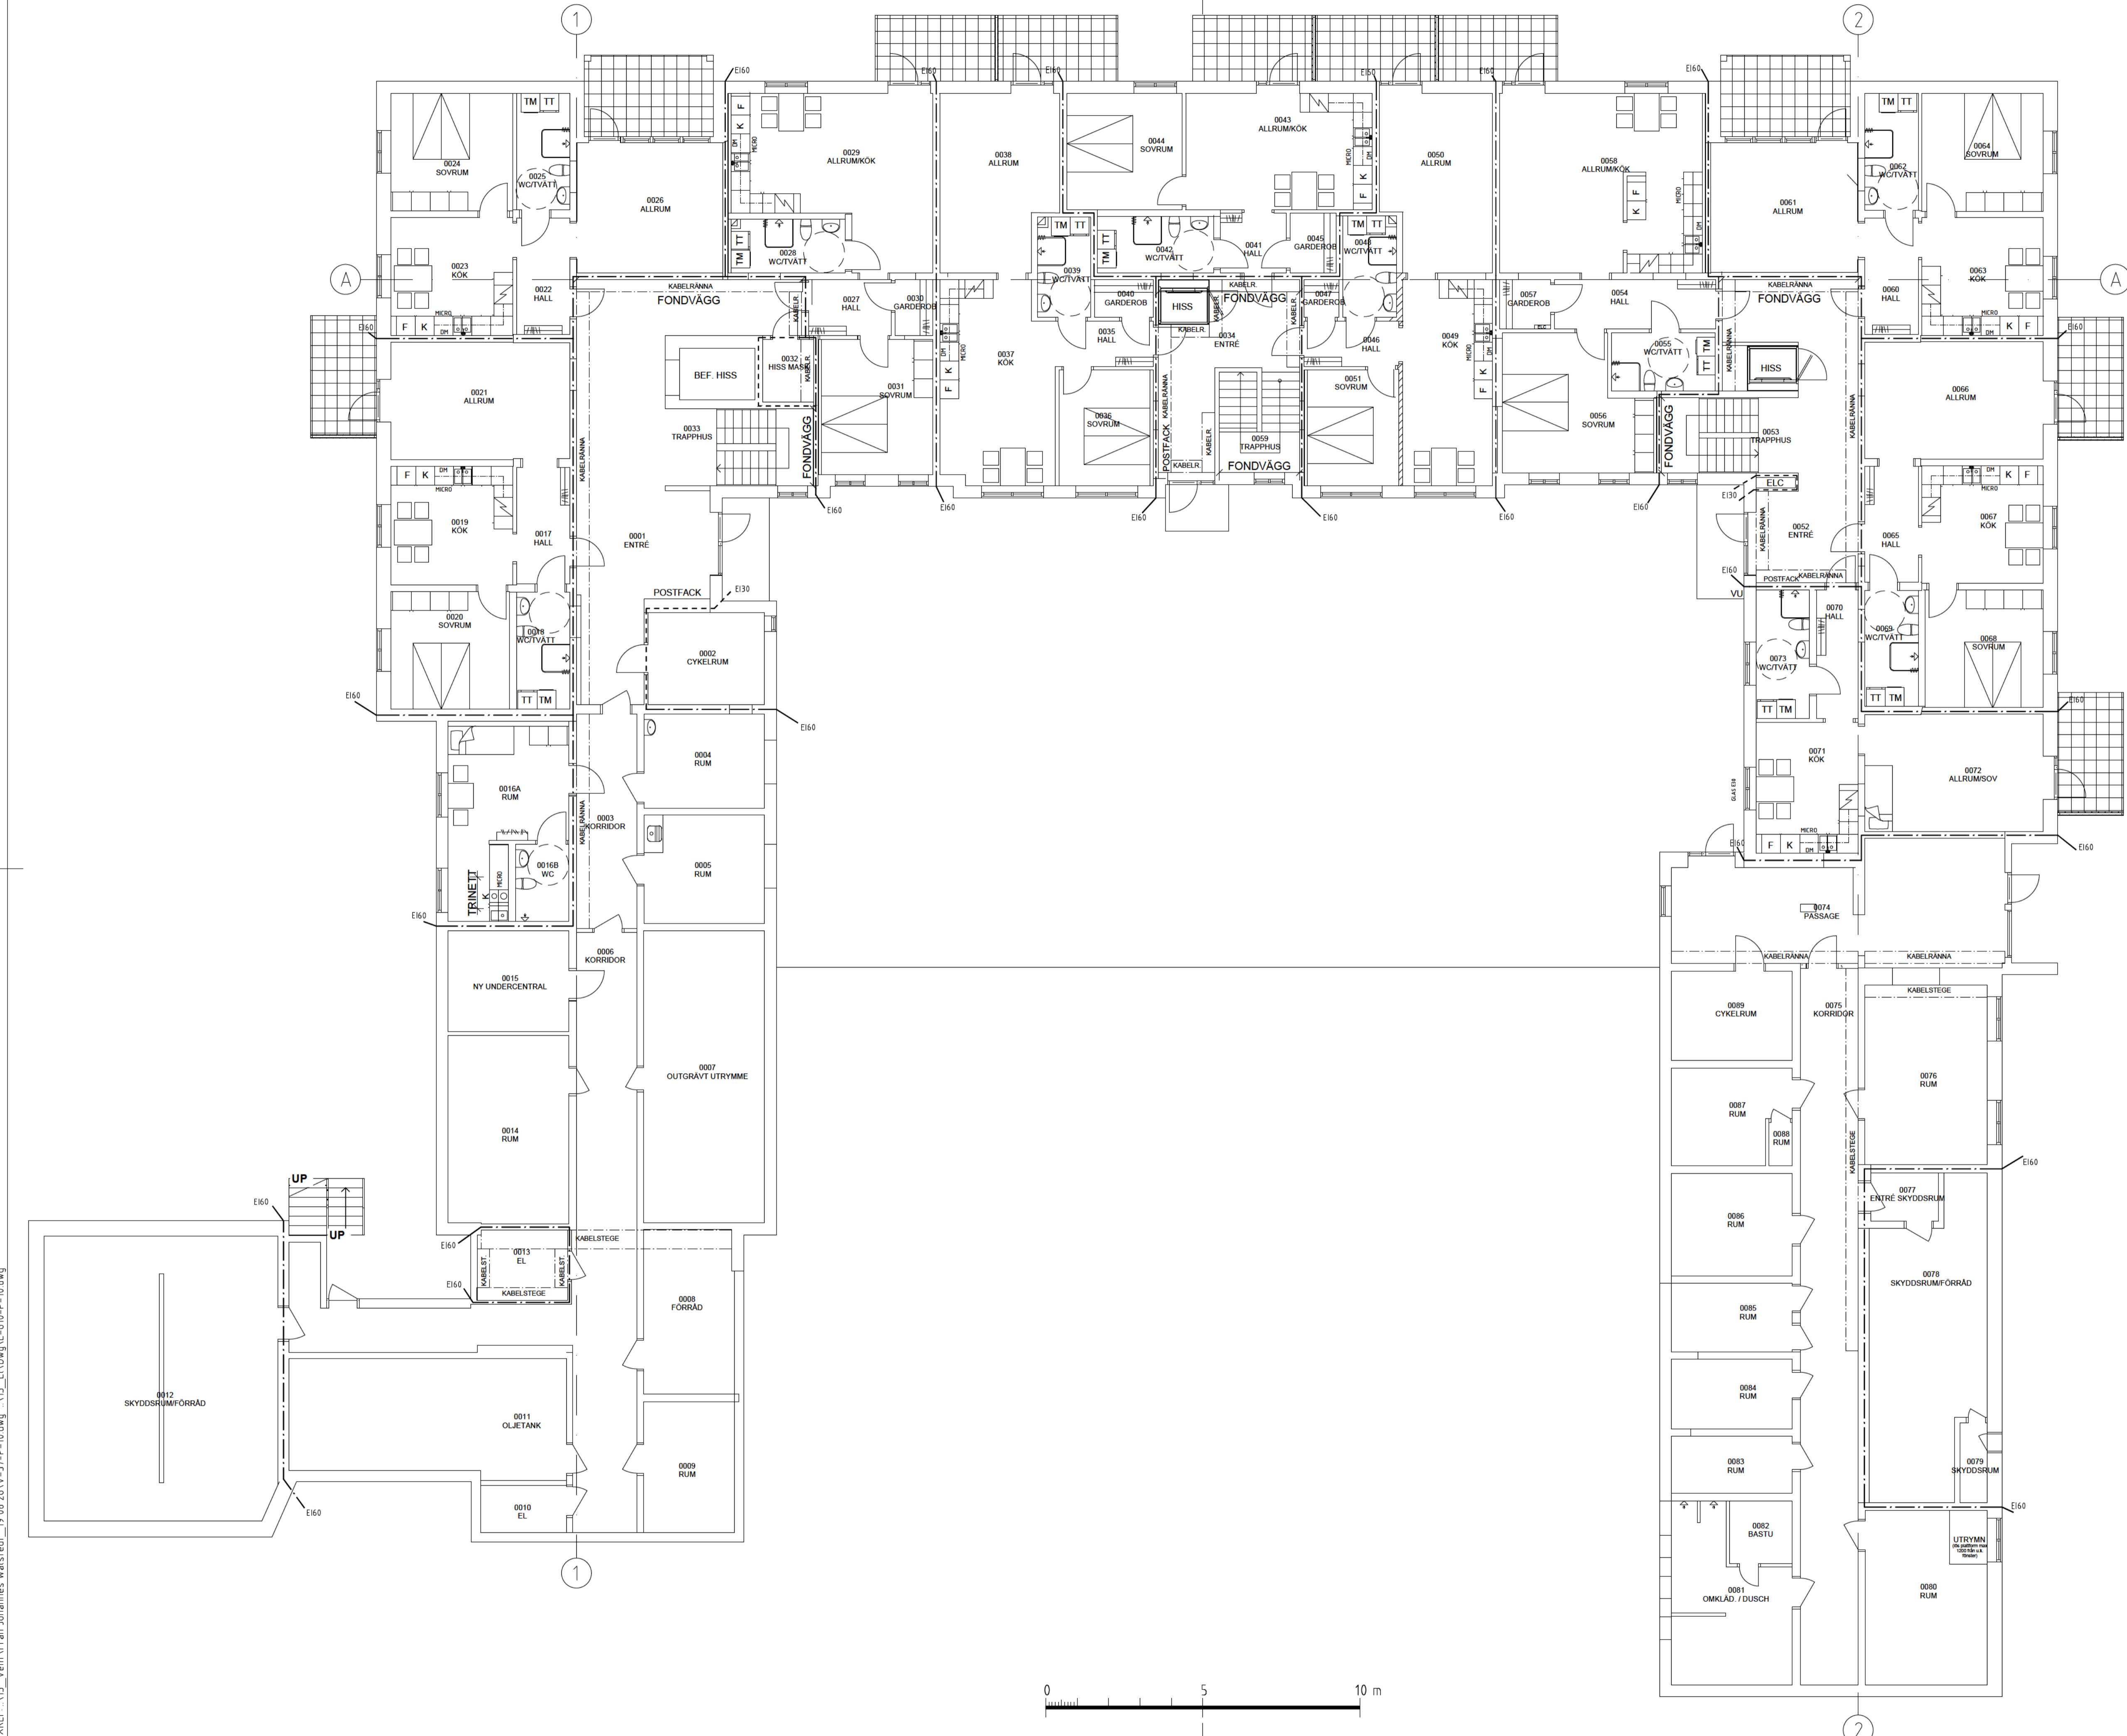

A	Structor Örebro AB	070-552 90 61
K	Structor Örebro AB	0223-475 97
E	Midroc Electro AB	010-470 75 00
VS	Radiator VVS AB	073-917 71 31
V	Wikers Plået AB	070-551 85 44
Br.	Brandskyddslaget AB	023-776 66 1
M	SMB AB	-

UPPDRAG NR	RITADKONSTR AV	UPPDRAGSLEDARE
8338-101	LL	LL
DATUM	ANSVARIG	
2020-09-24	ARL	

OMBYGGNAD

PLAN 10	NUMMER	BET
SKALA	A1 = 1:100	A-40.1-10
A3 = 1:200		

